



FÖRKLARINGAR OCH FÖRESKRIFTER

MÅTT ANGES I MM


RITNINGARNA ÄR FRAMTAGNA INOM ETT
UTBILDNINGSPROJEKT PÅ
ALSTRÖMERYMNASIETS BYGGPROGRAM I
ALINGSÅS. FÖR ANNAN ANVÄNDNING BÖR
ÄNDAMÅLSENLIGHET BEDÖMAS AV SAKKUNNIG.

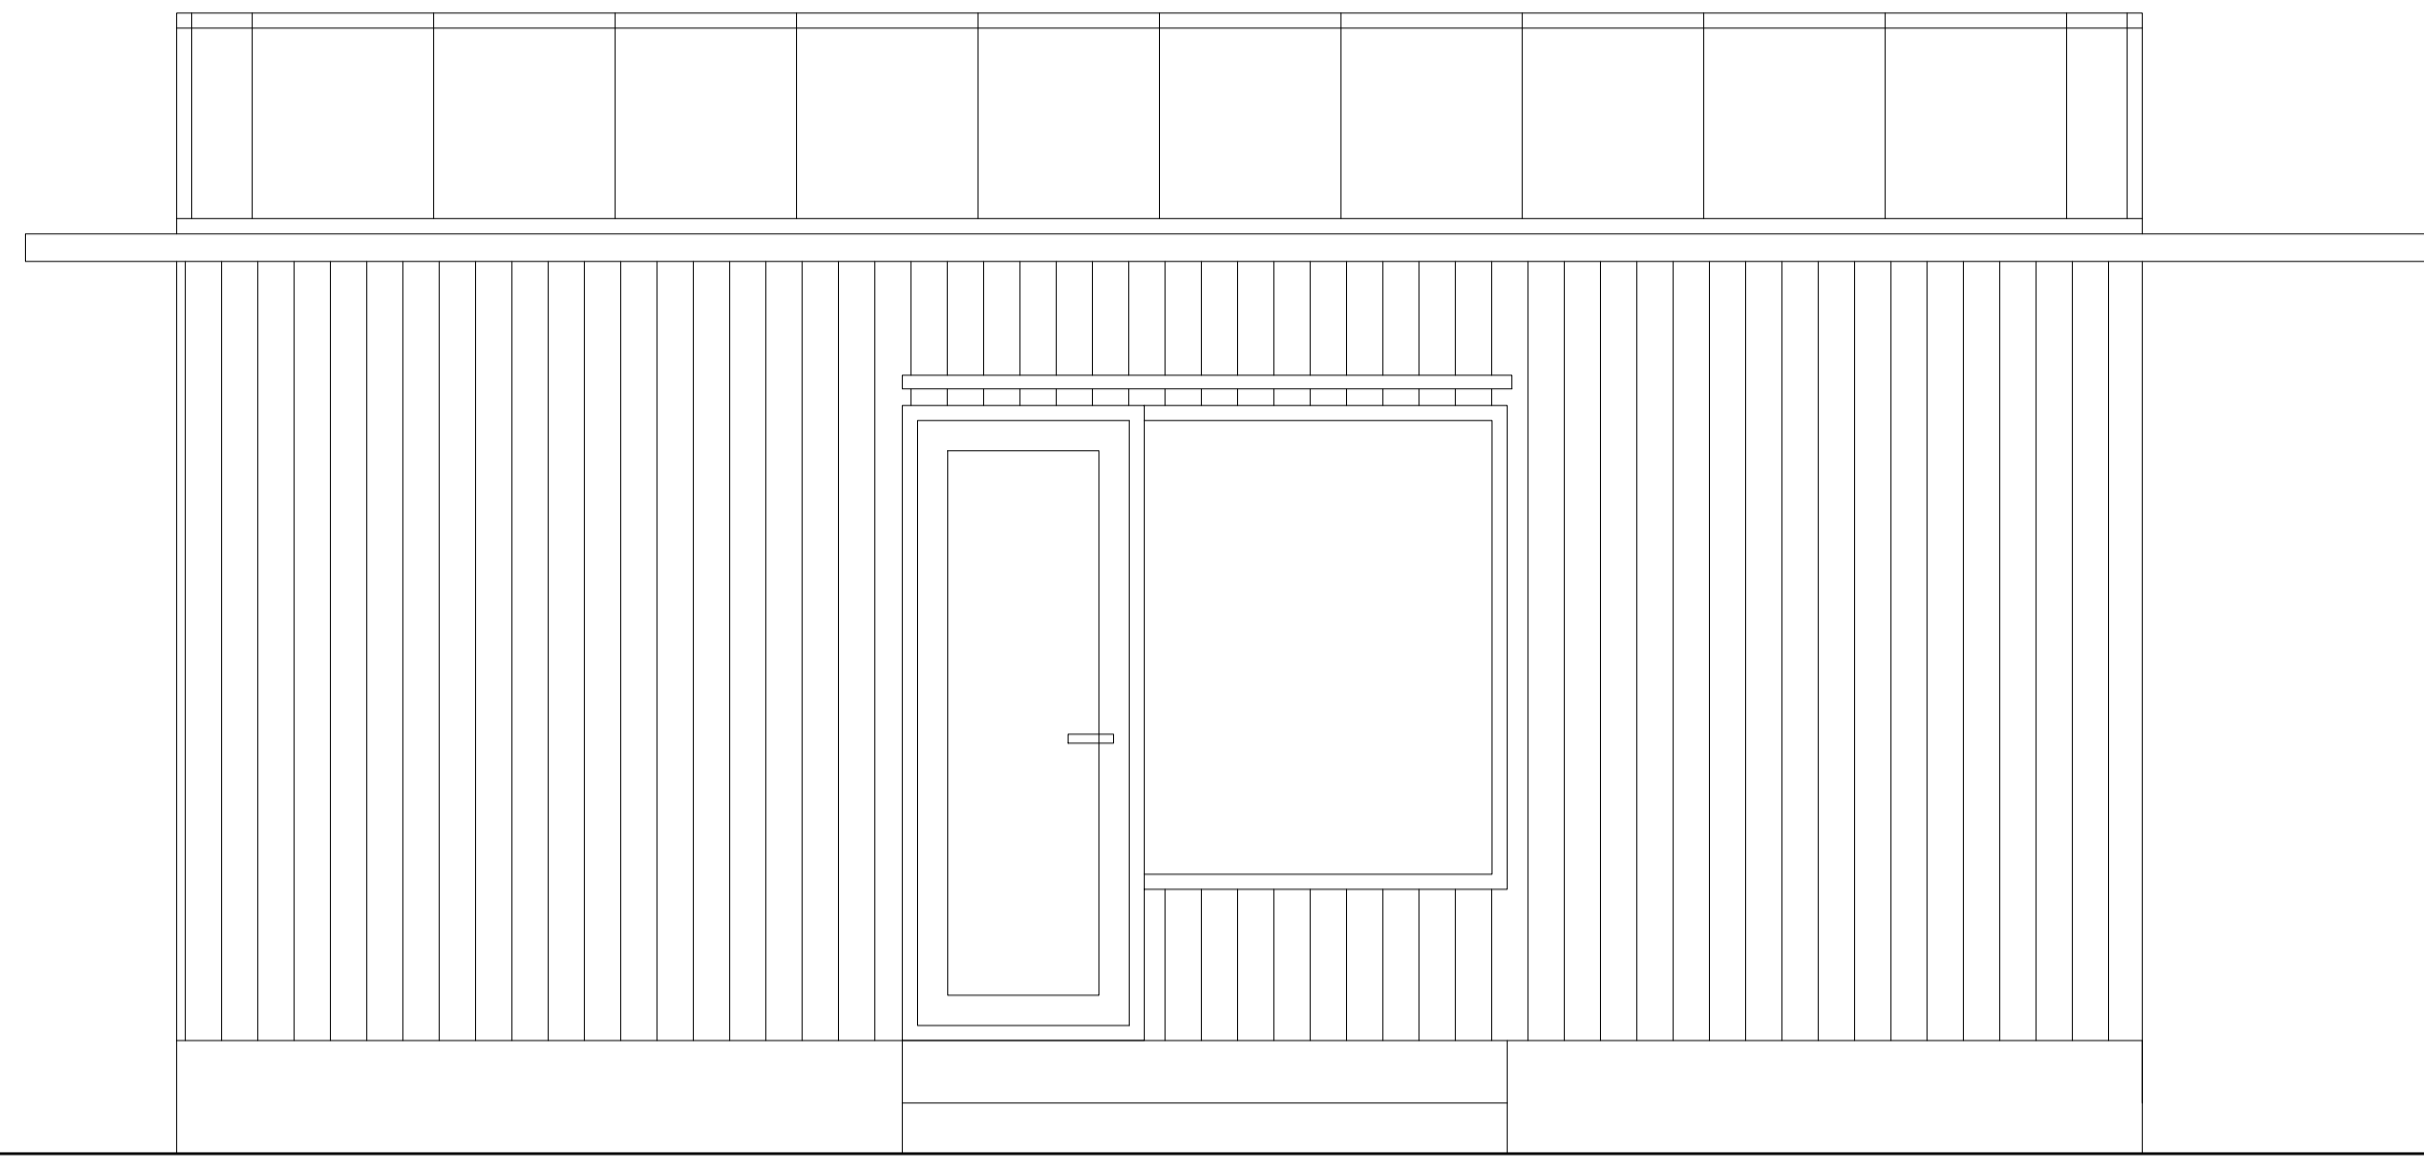


FASAD MOT SÖDER

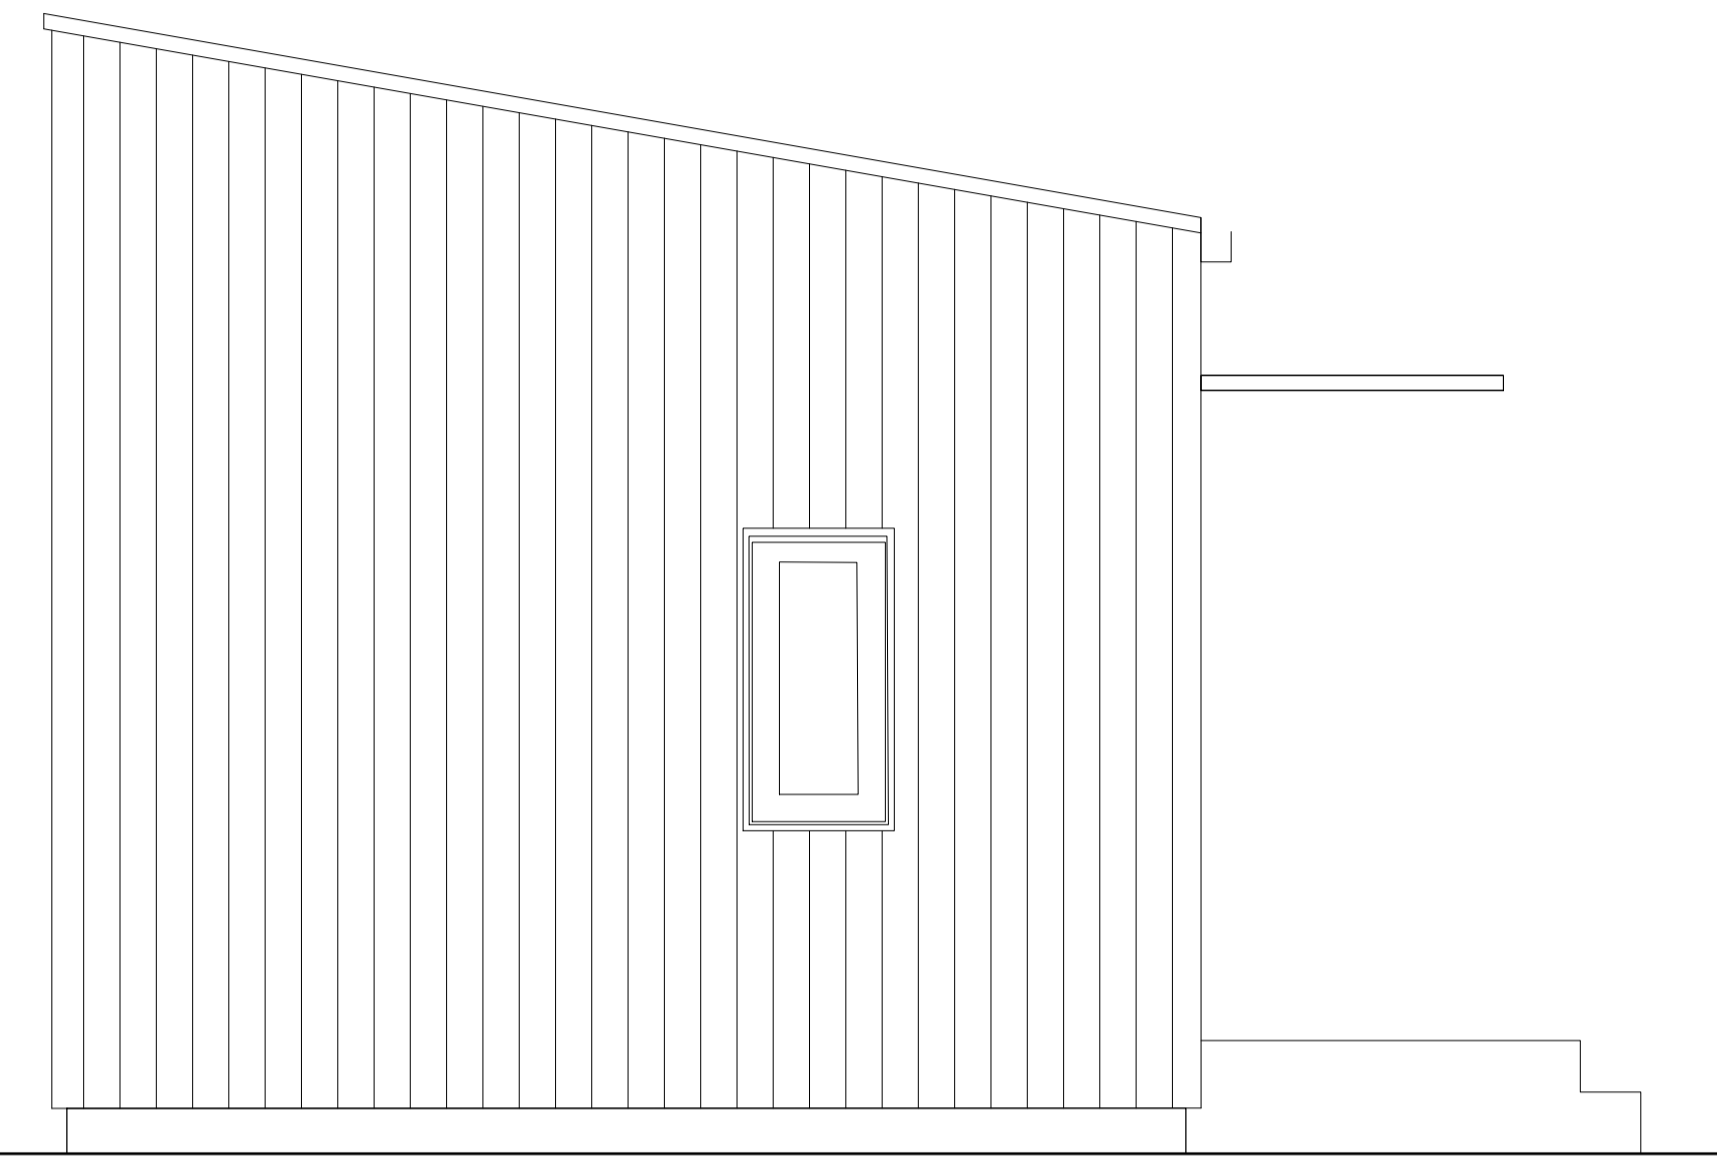

FASAD MOT VÄST

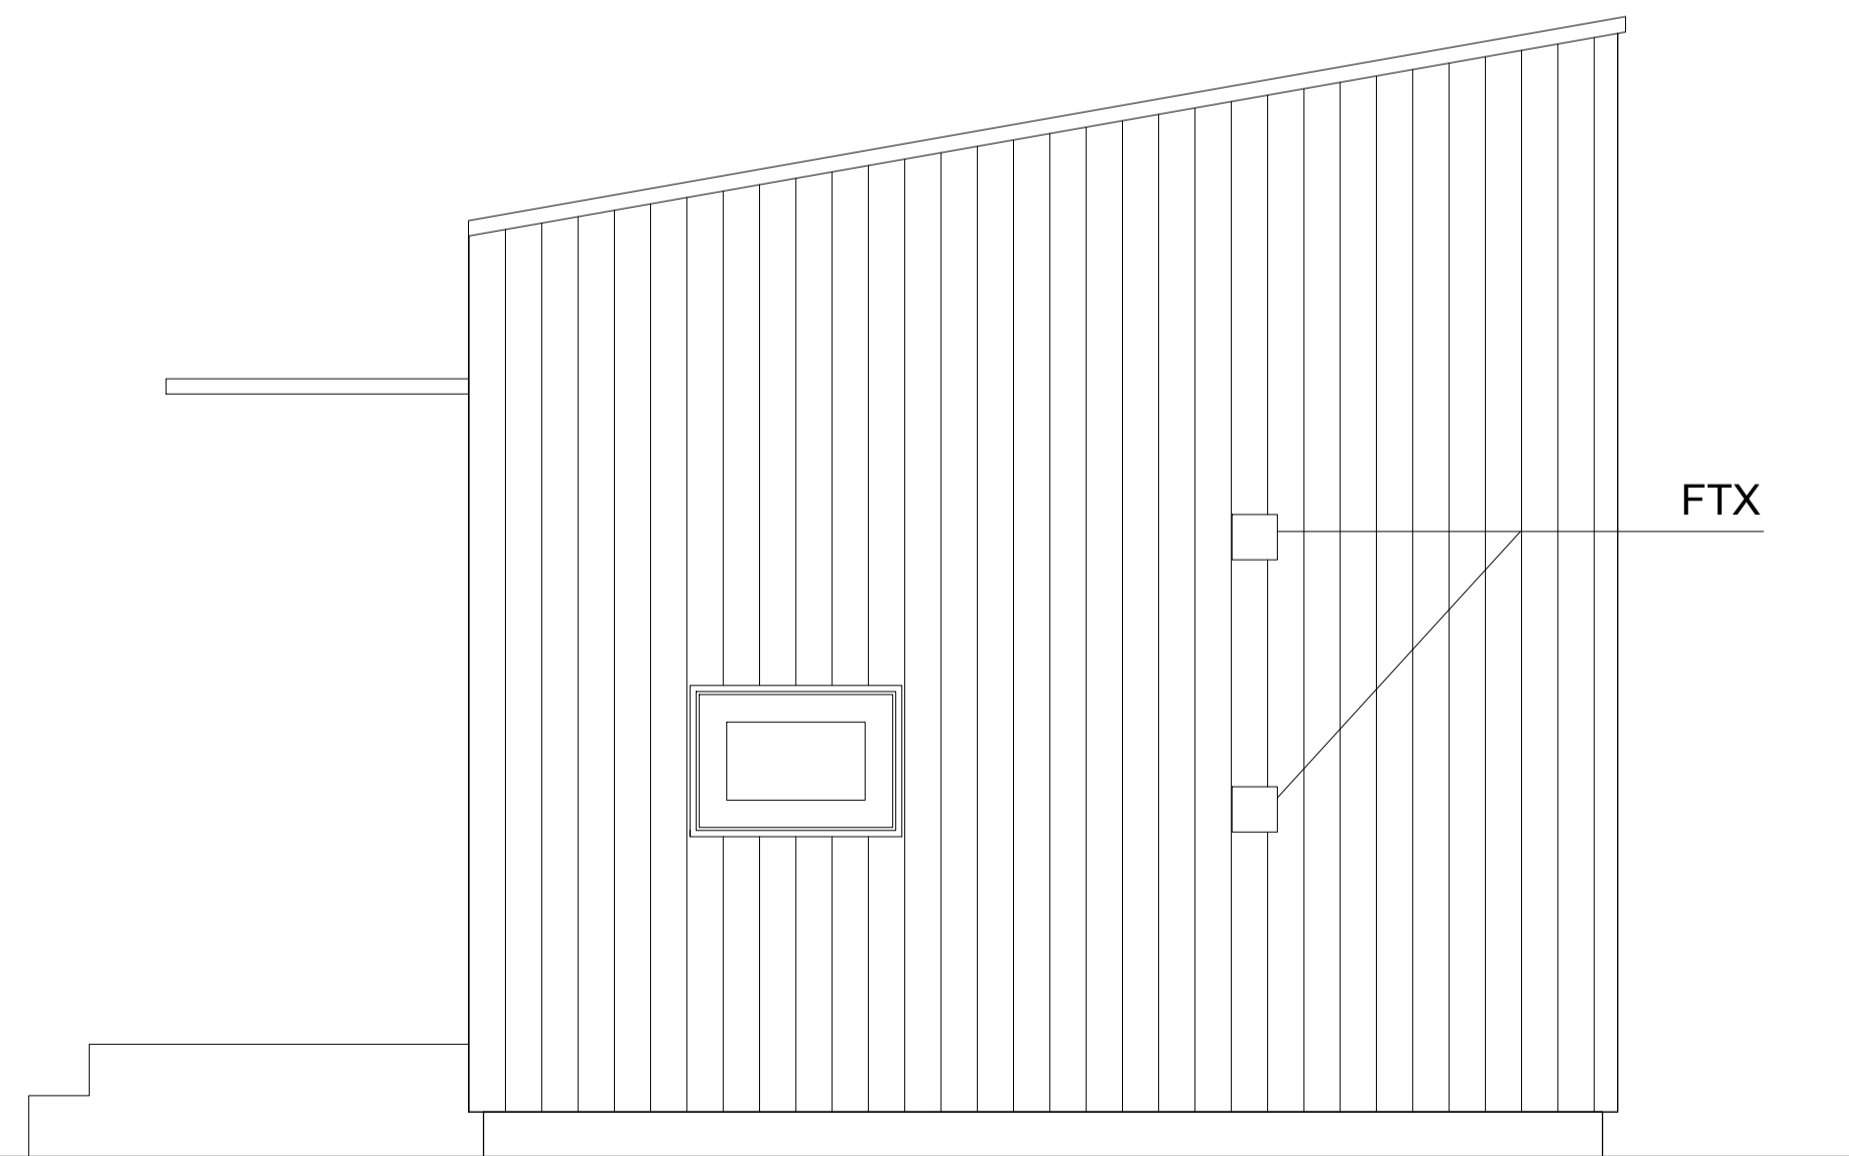

FASAD MOT ÖST

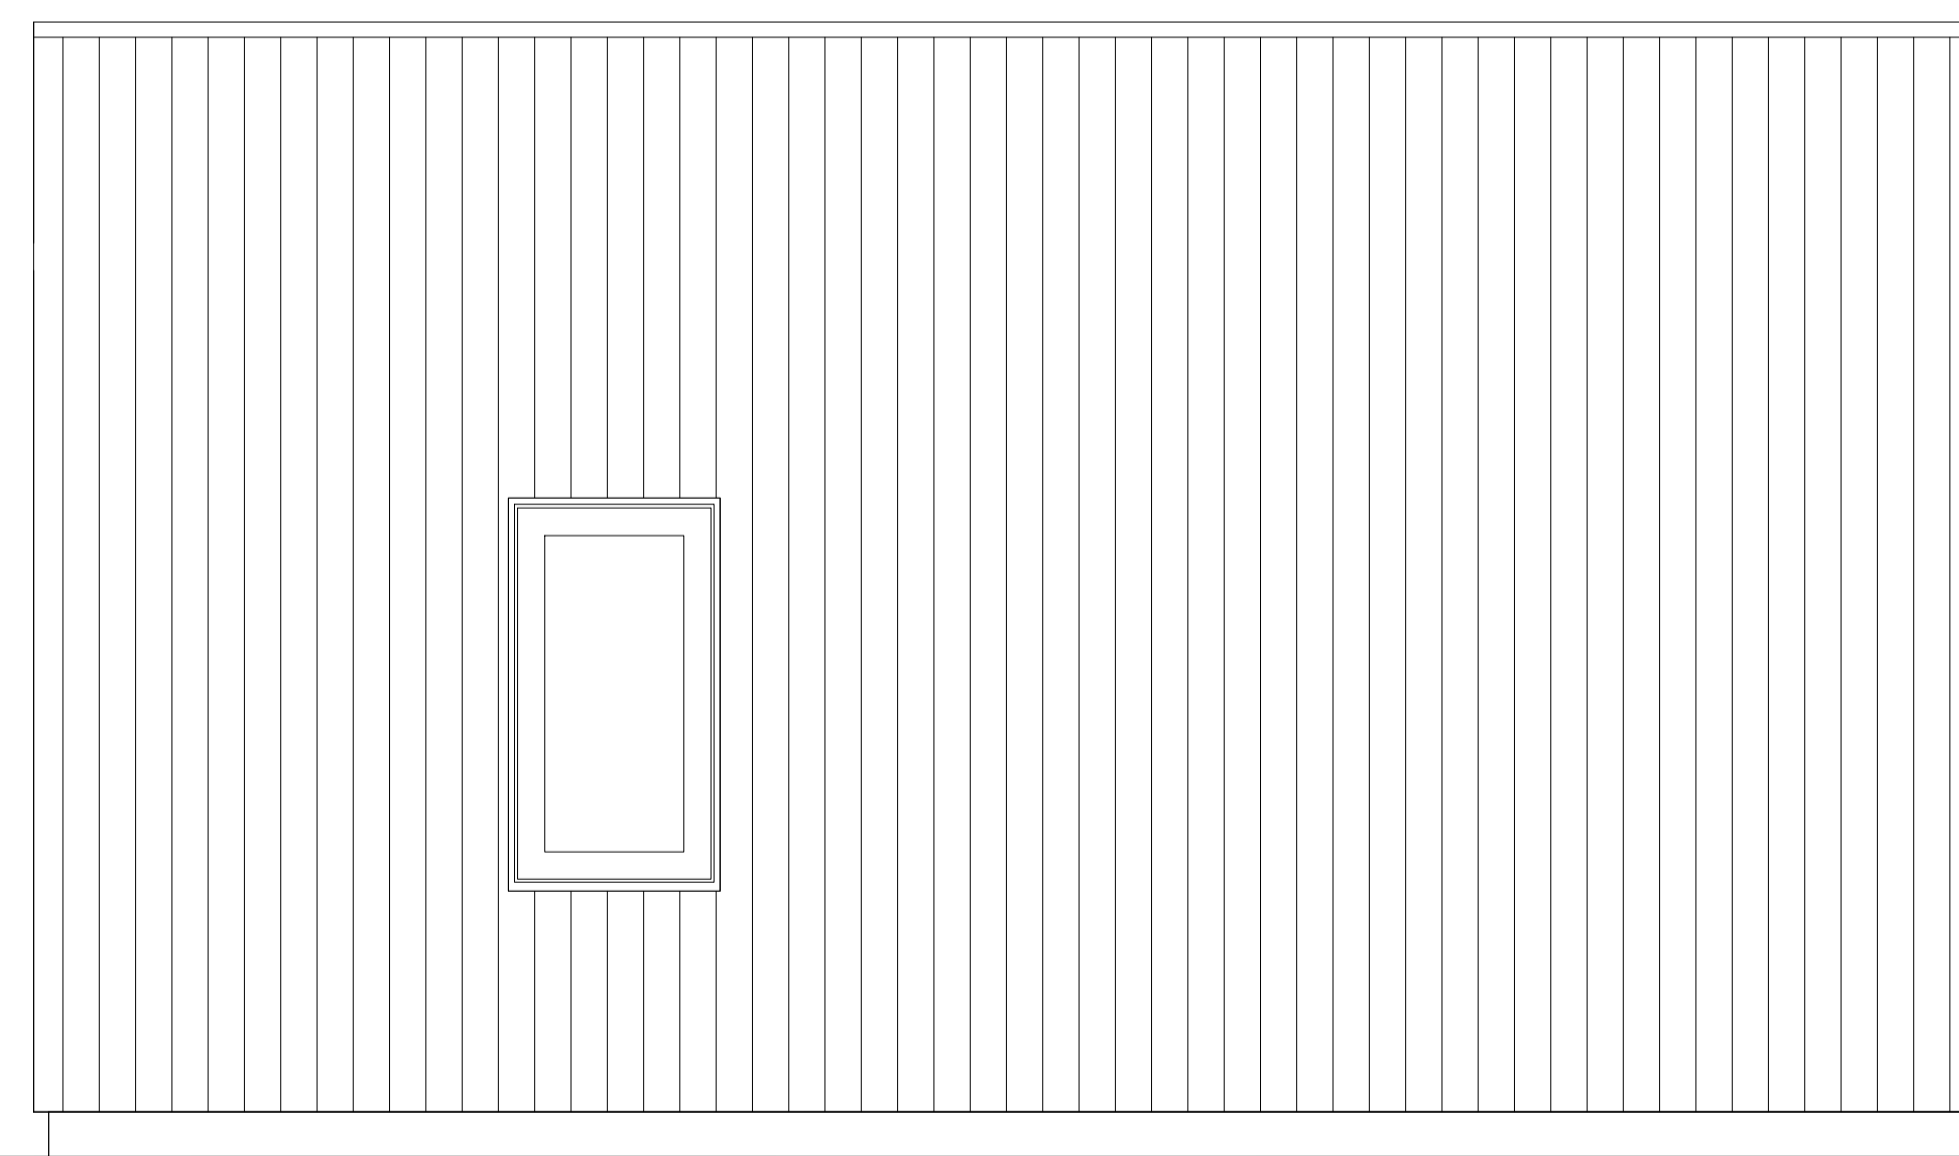

FASAD MOT NORR

BET	ANT	ÄNDRINGEN AVSER	DATUM	SIGN
RELATIONSHANDLING				
CO2MPAKT KOMPLEMENTBYGGNAD PASSIVHUSCENTRUM				
UPPDRAG NR	RITAD/KONSTR AV	HANDLAGGARE		
DATUM	ANSVARIG			
20171114	I THEOBOLDT			
FASADER				
SKALA	NUMMER	BET		
A3 1:50	A-40.3-101			