


FÖRKLARINGAR OCH FÖRESKRIFTER

MÅTT ANGES I MM

RITNINGARNA ÄR FRAMTAGNA INOM ETT
UTBILDNINGSPROJEKT PÅ
ALSTRÖMERYMNASIETS BYGGPROGRAM I
ALINGSÅS. FÖR ANNAN ANVÄNDNING BÖR
ÄNDAMÅLSENLIGHET BEDÖMAS AV SAKKUNNIG.

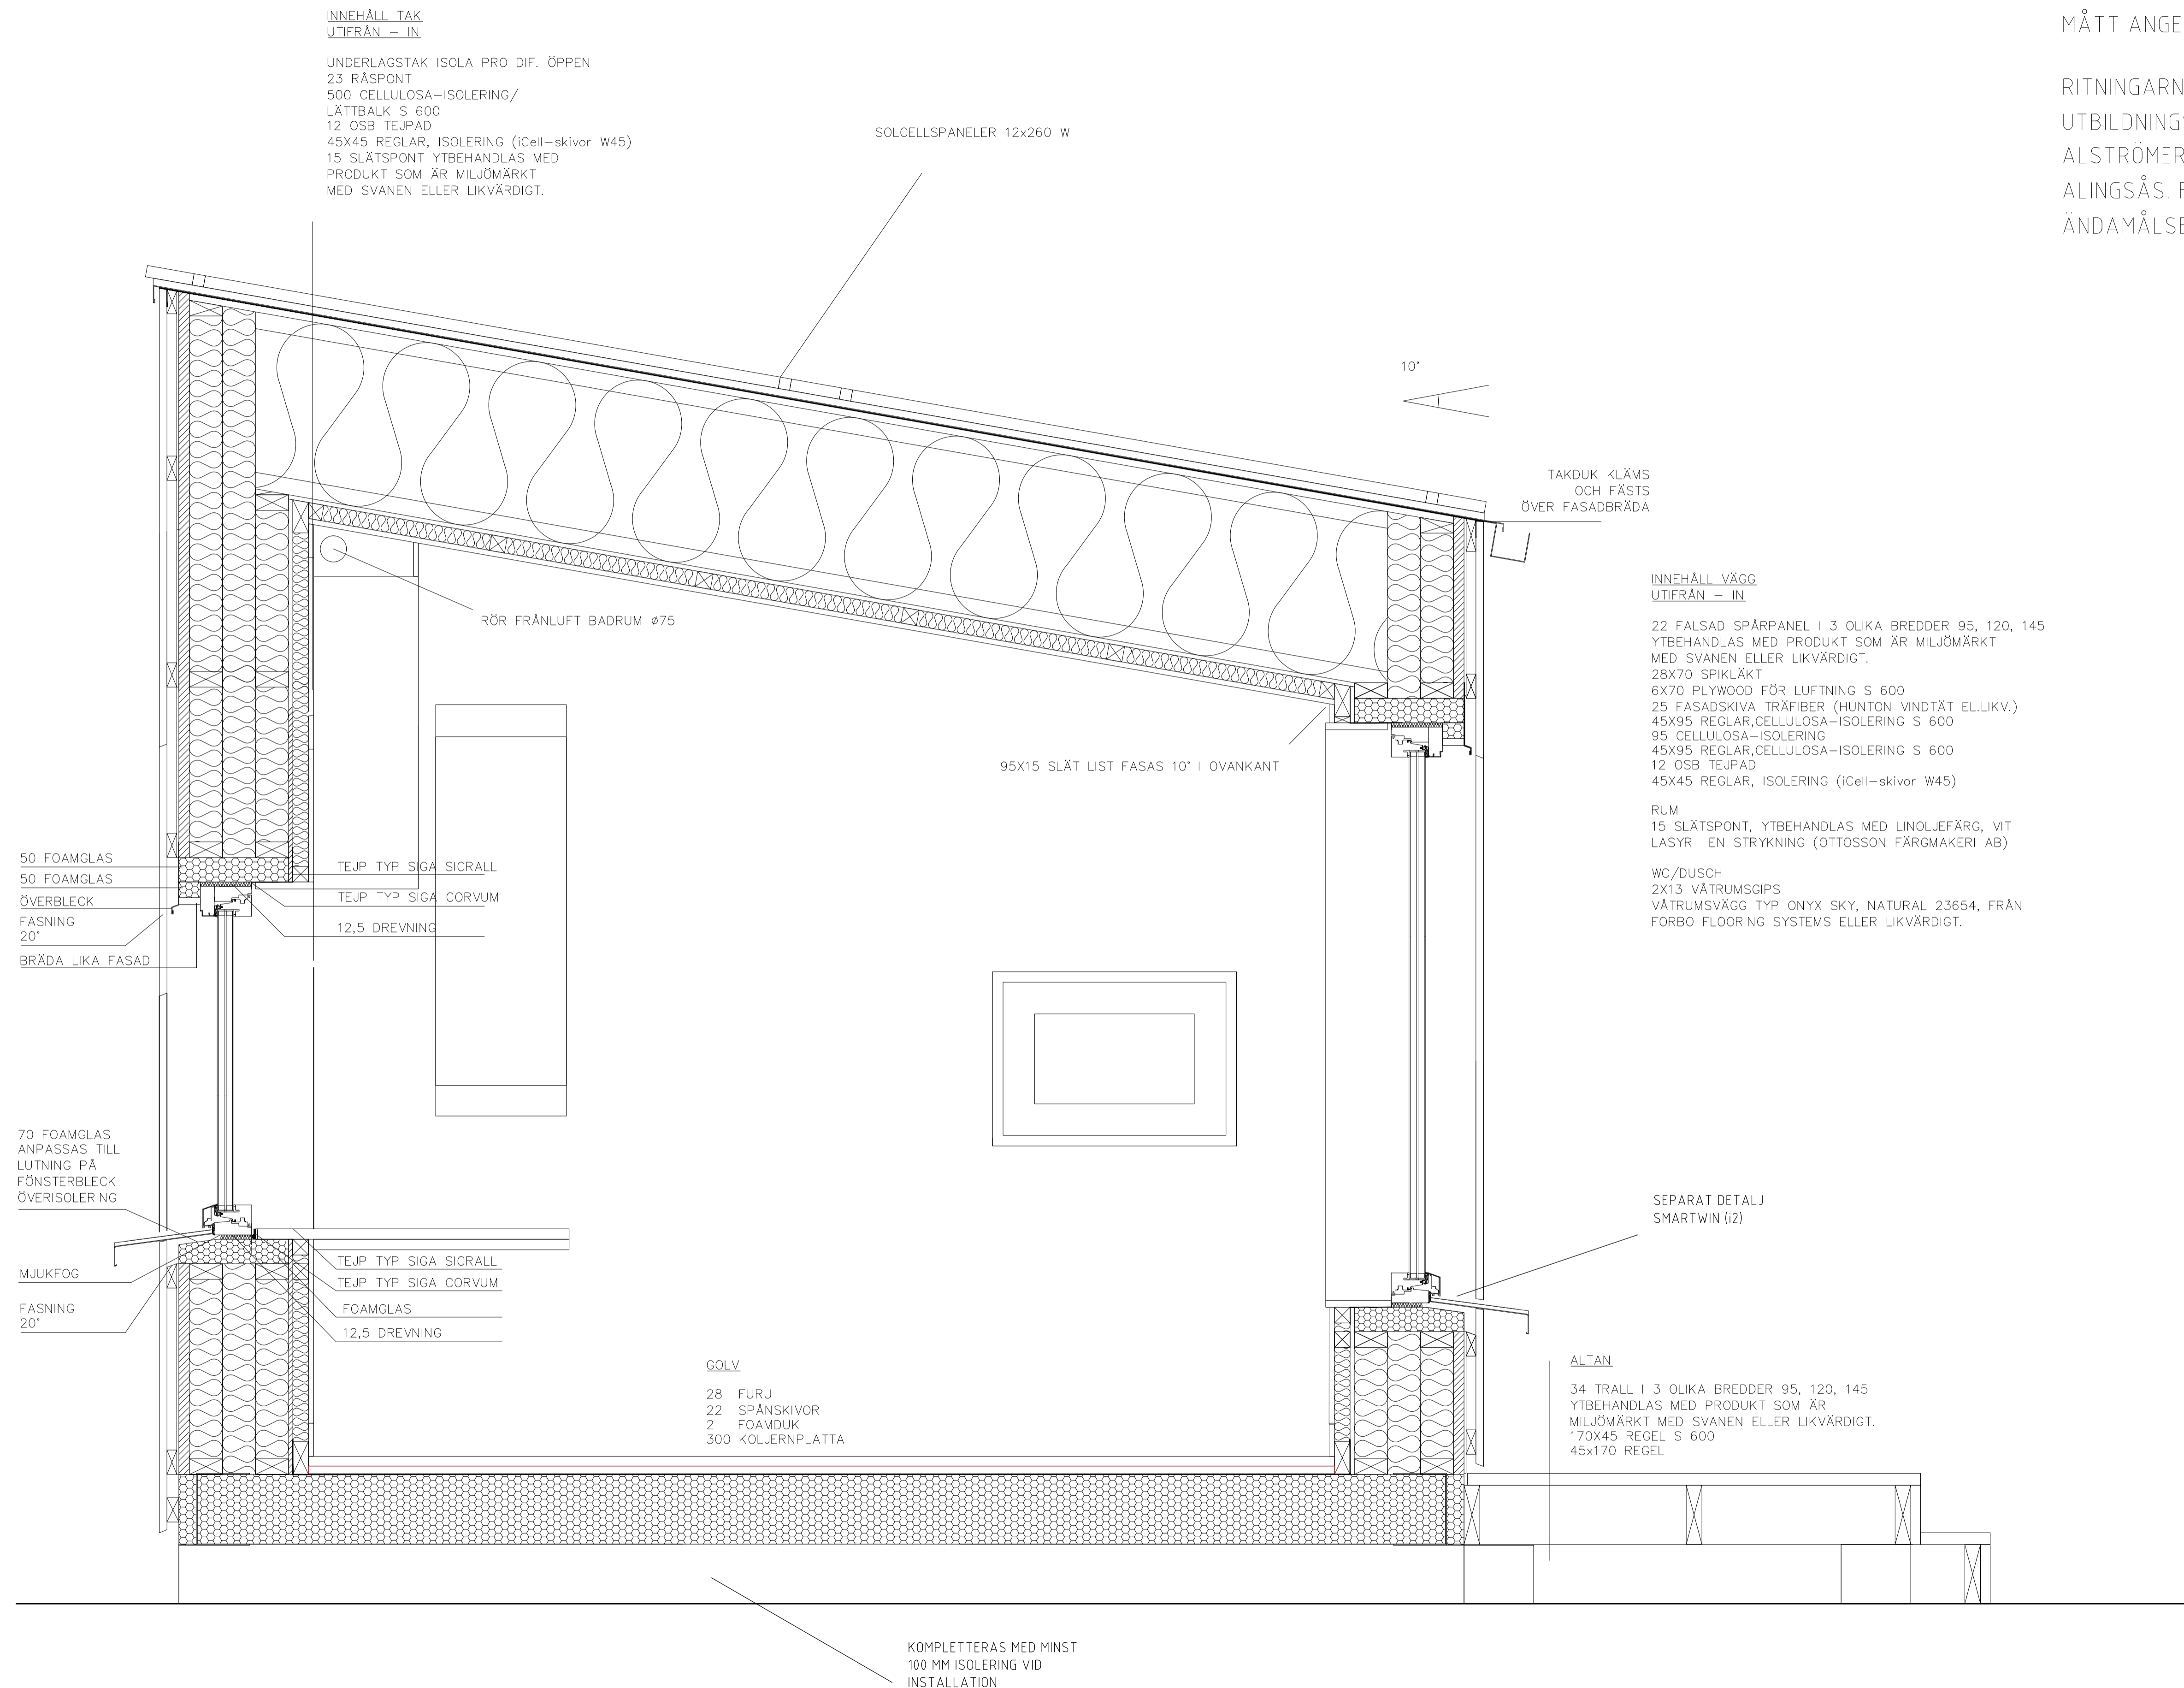

BET	ANT	ÄNDRINGEN AVSER	DATUM	SIGN
RELATIONSHANDLING				
CO2MPAKT KOMPLEMENTBYGGNAD PASSIVHUSCENTRUM				
UPPDRAG NR	RITAD/KONSTR AV	HANDLAGGARE		
DATUM	ANSVARIG			
20171115	I THEOBOLDT			
DETALJSEKTION				
SKALA	NUMMER	BET		
A3 1:50	A-42.6-001			